


SNITT 01

Alle søyler/bjelker i bygg 1 REIM120
 Resterende søyler/bjelker REIM90

- Brannklassifisert konstruksjon REIM 120
- - - Branncellebegrensende konstruksjon EI60
- - - Flammeskjerm

REVISJON	NO	TEGNET	BEKJEFT	LOKALITET	TEST	TEGNET
03	07.08.15	HN	REN	Flammeskjerm		
02	24.01.12	VH	REN	nes built		

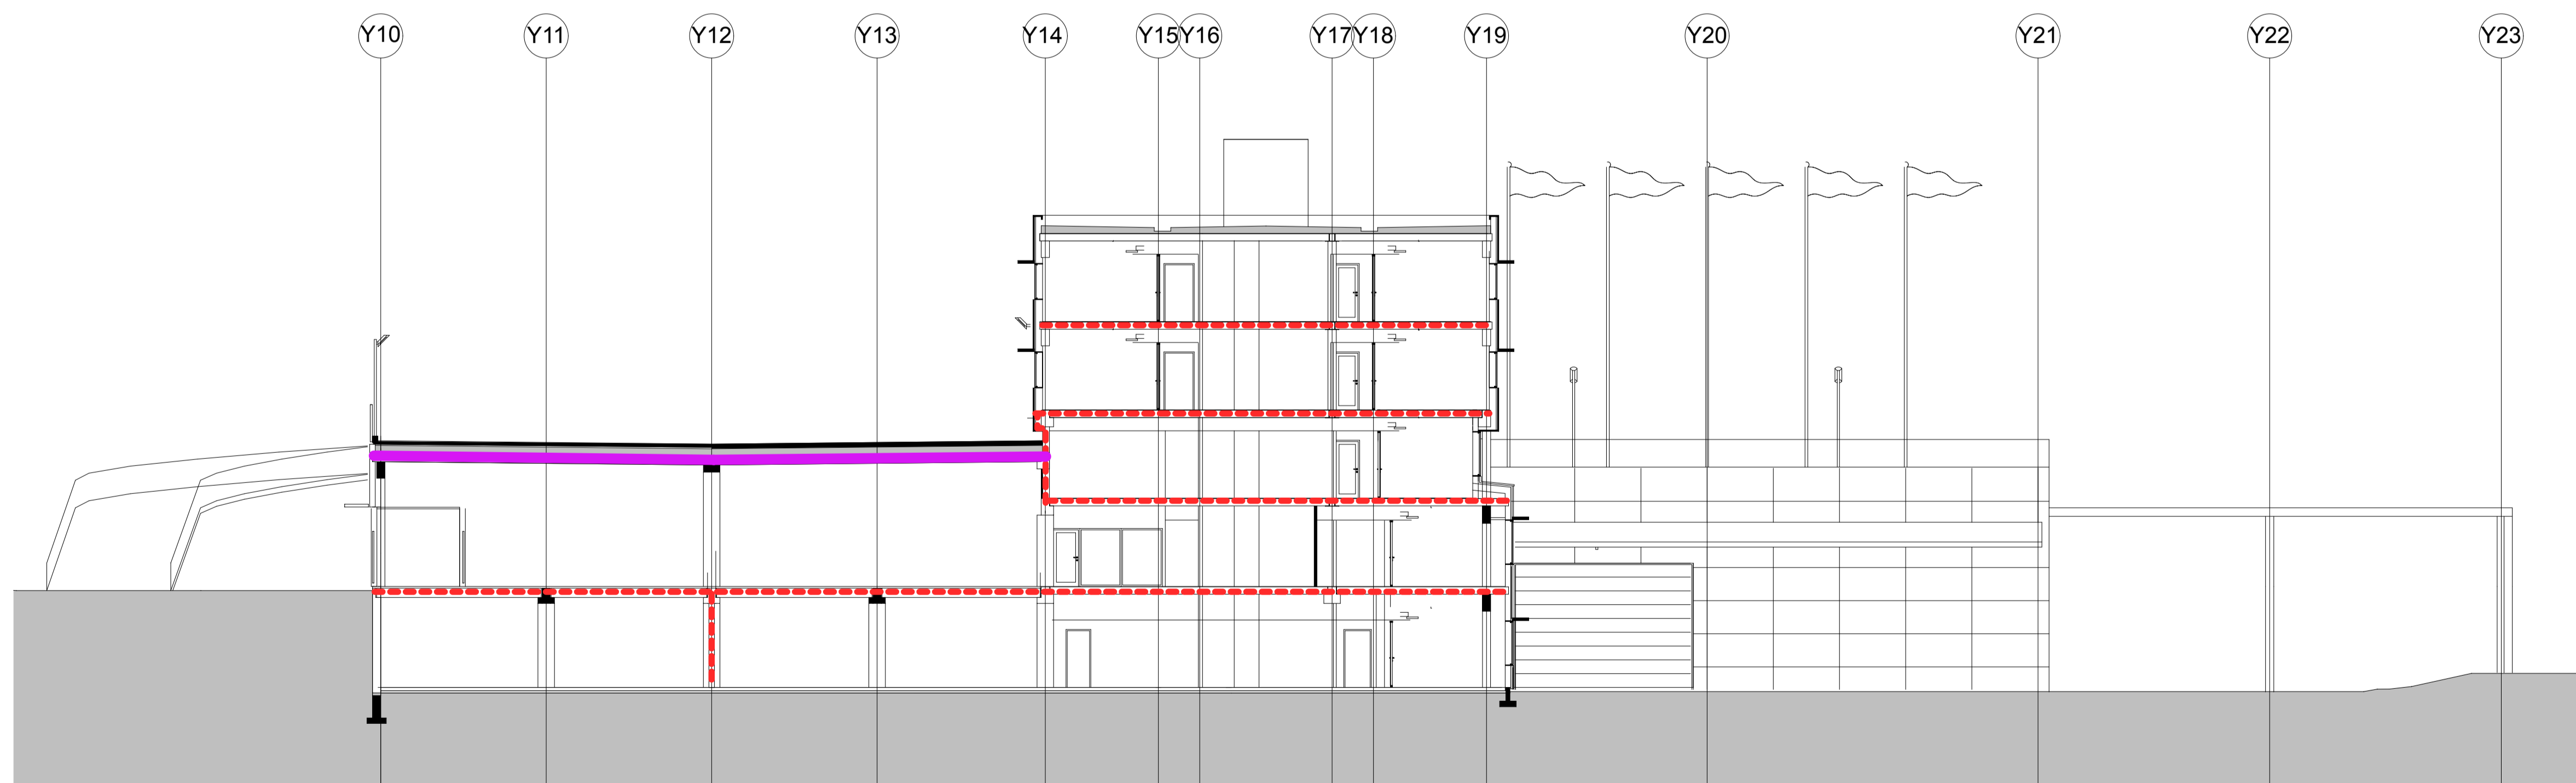

SNITT 04

- Brannklassifisert konstruksjon REIM 120
- - - Branncellebegrensende konstruksjon EI60

FAG:	TEGNINGSNR:	REVISJON:
A	2 7 9 1	0 3

FILNAMN: 27064.Y23.pln
 TEGNING: **Branntegning snitt bt I**

- FASE:
- FORPROSJEKT
 - SØKNAD OM TILTAK
 - FORELØPIG
 -
 - ANBUDSTEGNING
 - ARBEIDSTEGNING
 - SOM BYGGET

LOKALISERINGSFIGUR:

BYGGERE: **Ingvald Ystgaards veg 23 AS**

ARKTEKT: **pka**
 Per Knutsen Arkitektkontor AS
 Brattørgt. 5 - 7010 Trondheim
 Tlf. 73 52 81 30 - pka@pka.no

ENTREPRENORKONSULENTER:

PROSJEKT: **Ingvald Ystgaards veg 23 - 2. btr.**

TEGNET:	KONTR:	AK	AK	09.12.2009	PROSJEKTR:
SÅKSANSV:	SÅKSBEH:	EB	EB	1:150/ 1:300	27064

TEGNING: **Branntegning snitt bt I**

FILNAMN:	TEGNINGSNR:	REVISJON:
27064.Y23.pln	A	2 7 9 1
		0 3