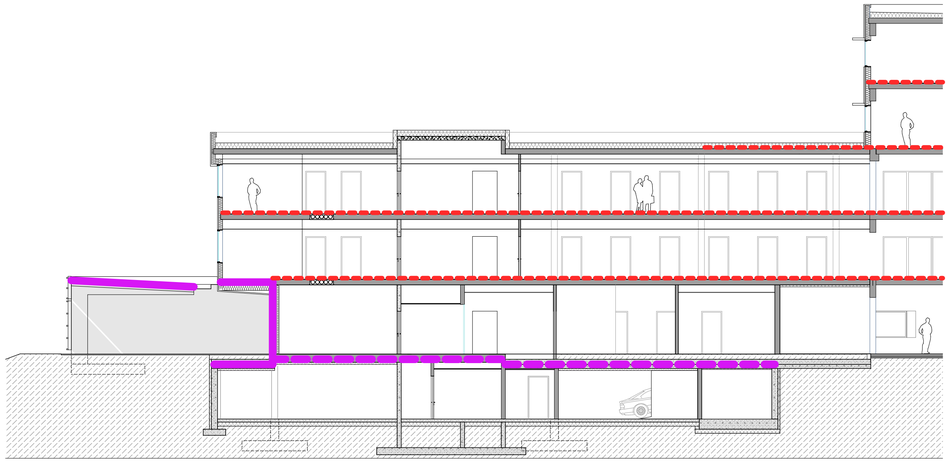

Snitt A

Brannklassifisert konstruksjon REIM 120

Branncellebegrensende konstruksjon EI60

Brannklassifisert konstruksjon EI 90

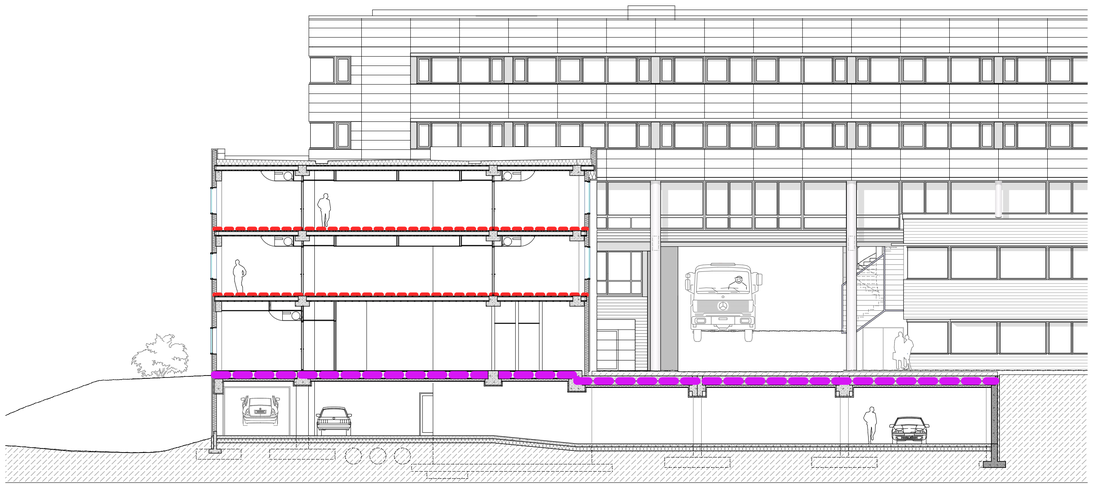

Snitt E

Brannklassifisert konstruksjon REIM 120

Branncellebegrensende konstruksjon EI60

Brannklassifisert konstruksjon EI 90

REVISJON	DATO	TEGNET	SJEKKET	GODKJENT	TEKST	ELGEBE
02	24.01.12	VH	VH	REN	as built	

FAG: A

TEGNINGSNR.: 2792

REVISJON: 02

FILNAVN: 27064 IY23.pln

TEGNING: **Branntegning snitt bt II**

FASE:

- ☐ FORPROSJEKT
- ☐ SØKNAD OM TILTAK
- ☐ FORELØPIG
- ☐ ANBUDSTEGNING
- ☐ ARBEIDSTEGNING
- ☒ SOM BYGGET

LOKALISERINGSFIGUR:

BYGGHERRE: **Ingvald Ystgaards veg 23 AS**

ARKITEKT:

pka ARKITEKTER
Per Knudsen Arkitektkontor AS
Brattørgt. 5 - 7010 Trondheim
Tlf. 73 52 91 30 - pka@pka.no

ENTREPRENØR/KONSULENTER:

PROSJEKT: **Ingvald Ystgaards veg 23 - 2. btr.**

TEGNET:	KONTR.:	DATO:	PROSJEKTNR.:
AK	AK	09.12.2009	27064
SAKSANSV.:	SAKSBEH.:	MÅL (A1/A3)	
EB	EB	1:150/ 1:300	

TEGNING: **Branntegning snitt bt II**

FILNAVN: 27064 IY23.pln
FAG: A
TEGNINGSNR.: 2792
REVISJON: 02