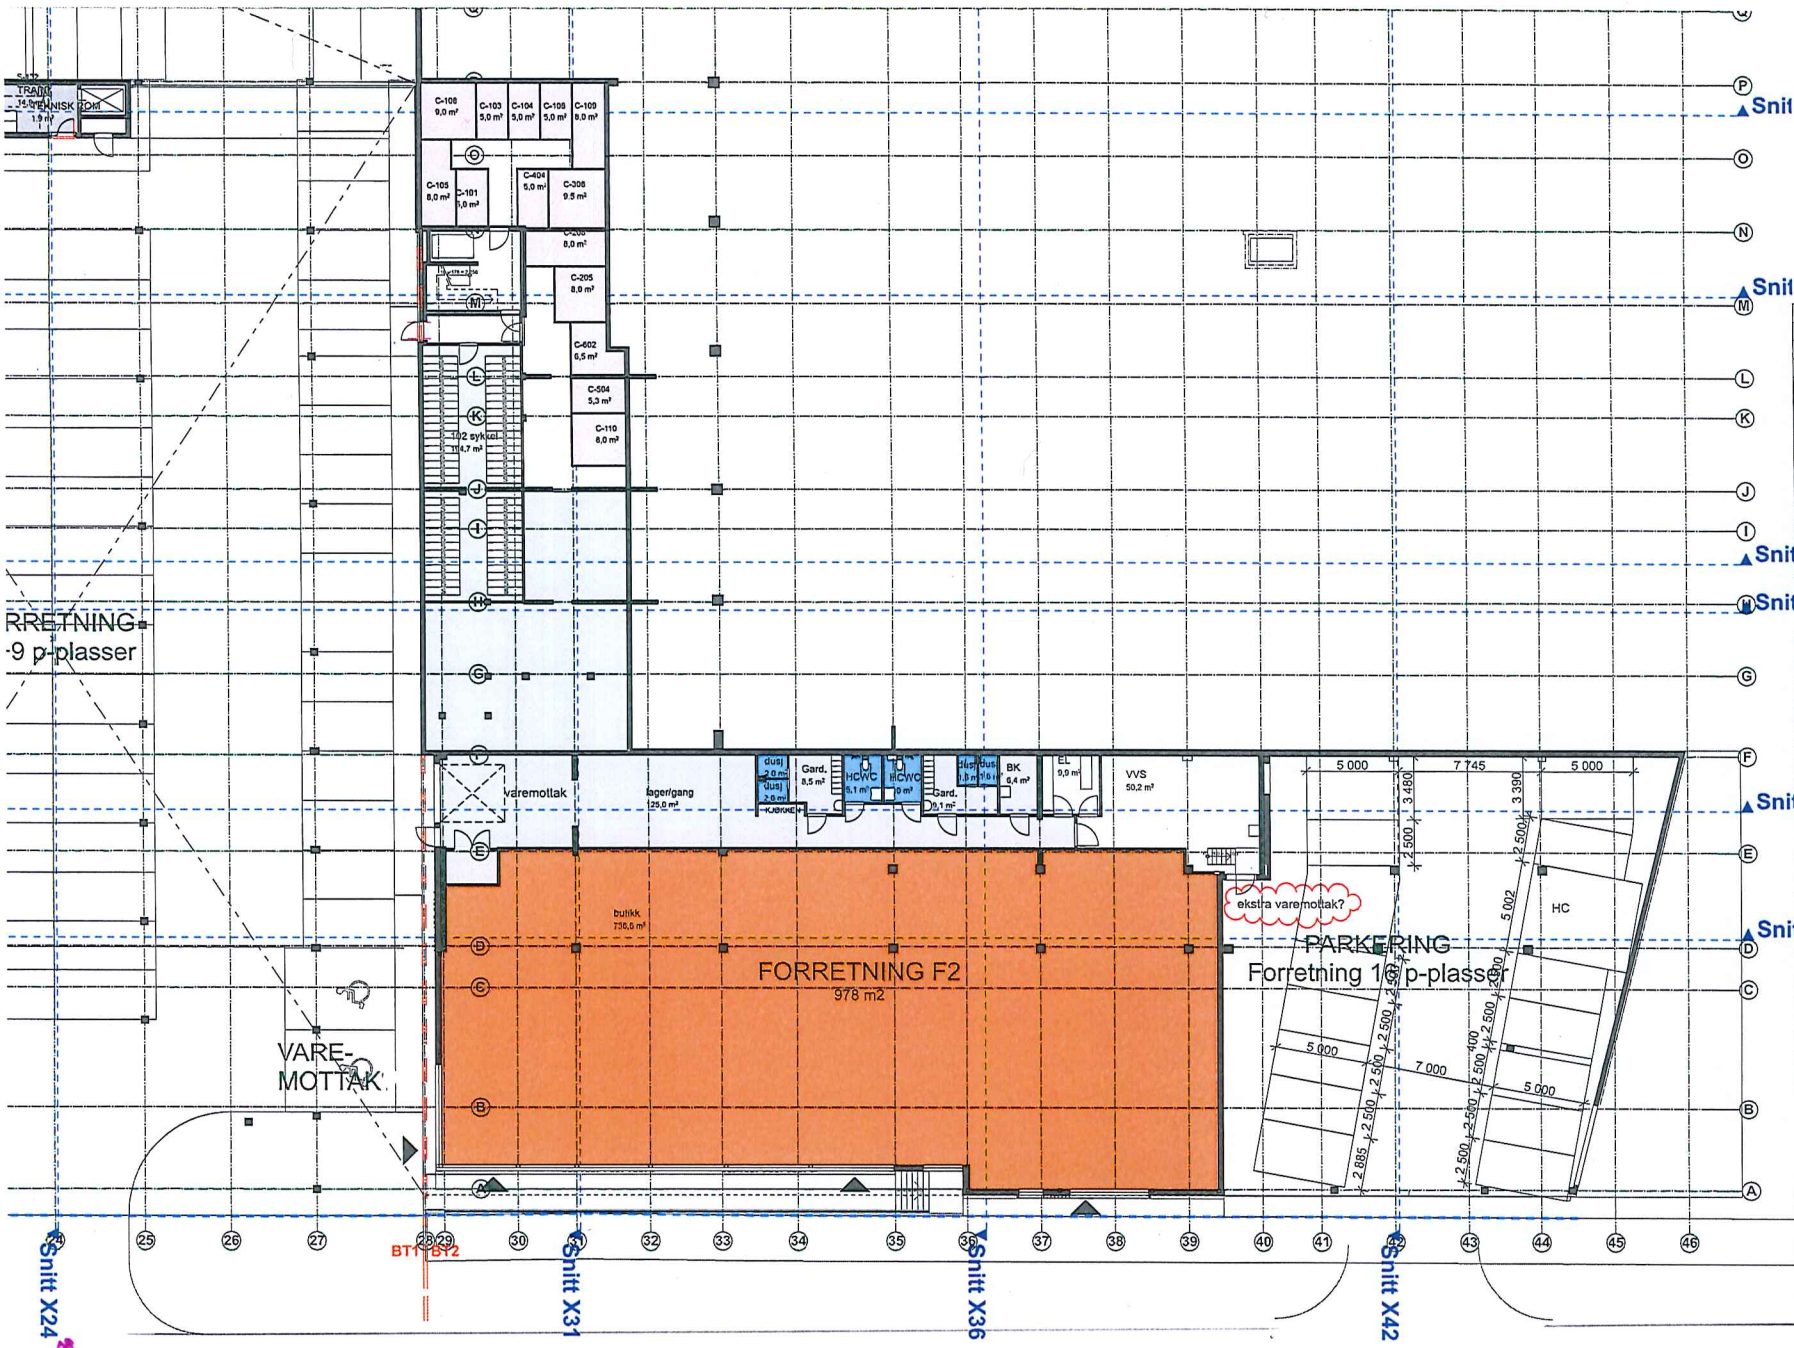

CH	05.07.2017	AW	justering boder
CG	30.06.2017	AW	status 30.06.2017
CF	26.06.2017	AW	detaljert forslag parkering næring
CE	20.06.2017	AW	status 20.06.2017
CD	02.06.2017	AW	status 02.06.2017
CC	23.05.2017	AW	status 23.05.2017
CB	12.05.2017	AW	justeringer iht særmøte bæring
CA	08.05.2017	AW	planløsning næring F2 iht særmøter
BC	15.03.2017	AW	revidert forslag akser
BB	10.03.2017	AW	forprosjekt status 10.03.2017, med forslag akser
BA	02.03.2017	AW	forprosjekt status 31.01.2017, med akser
Rev	Dato rev	Tegn	Tekst

FAG: TEGNINGSNR.: REVISJON:
ARK_21 X S1 A28 CH

FILNAVN: 13028 Strinda Hageby

TEGNING:
Plan sokkel 1 oversikt BT2

FASE:
- ☐ SKISSEPROSJEKT
- ☐ FORPROSJEKT
- ☒ DETALJPROSJEKTERING
- ☐ ARBEIDSTEGNING
- ☐ SOM BYGGET
- ☐

LOKALISERINGSFIGUR:

BYGGHERRE:
Heimdal Bolig

ARKITEKT:
pka ARKITEKTER
Per Knudsen Arkitektkontor AS
Brattergt. 5 - 7010 Trondheim
Tlf. 73 52 91 30 - pka@pka.no

ENTREPRENØR/KONSULENTER:
SKANSKA

PROSJEKT:
Granås vestre_Strinda Hageby

TEGNET:	KONTR.:	DATO:	PROSJEKTNR.:
AW/XBG		02.03.2017	13028
OPPDRAGSANSV:	PROSJEKTANSV.:	MÅL:	
IAL	AW	(A1) 1:200	

TEGNING:
Plan sokkel 1 oversikt BT2

FILNAVN: 13028 Strinda Hageby

FAG: TEGNINGSNR.: REVISJON:
ARK_21 X S1 A28 CH